


# DOKUMENTACJA POWYKONAWCZA

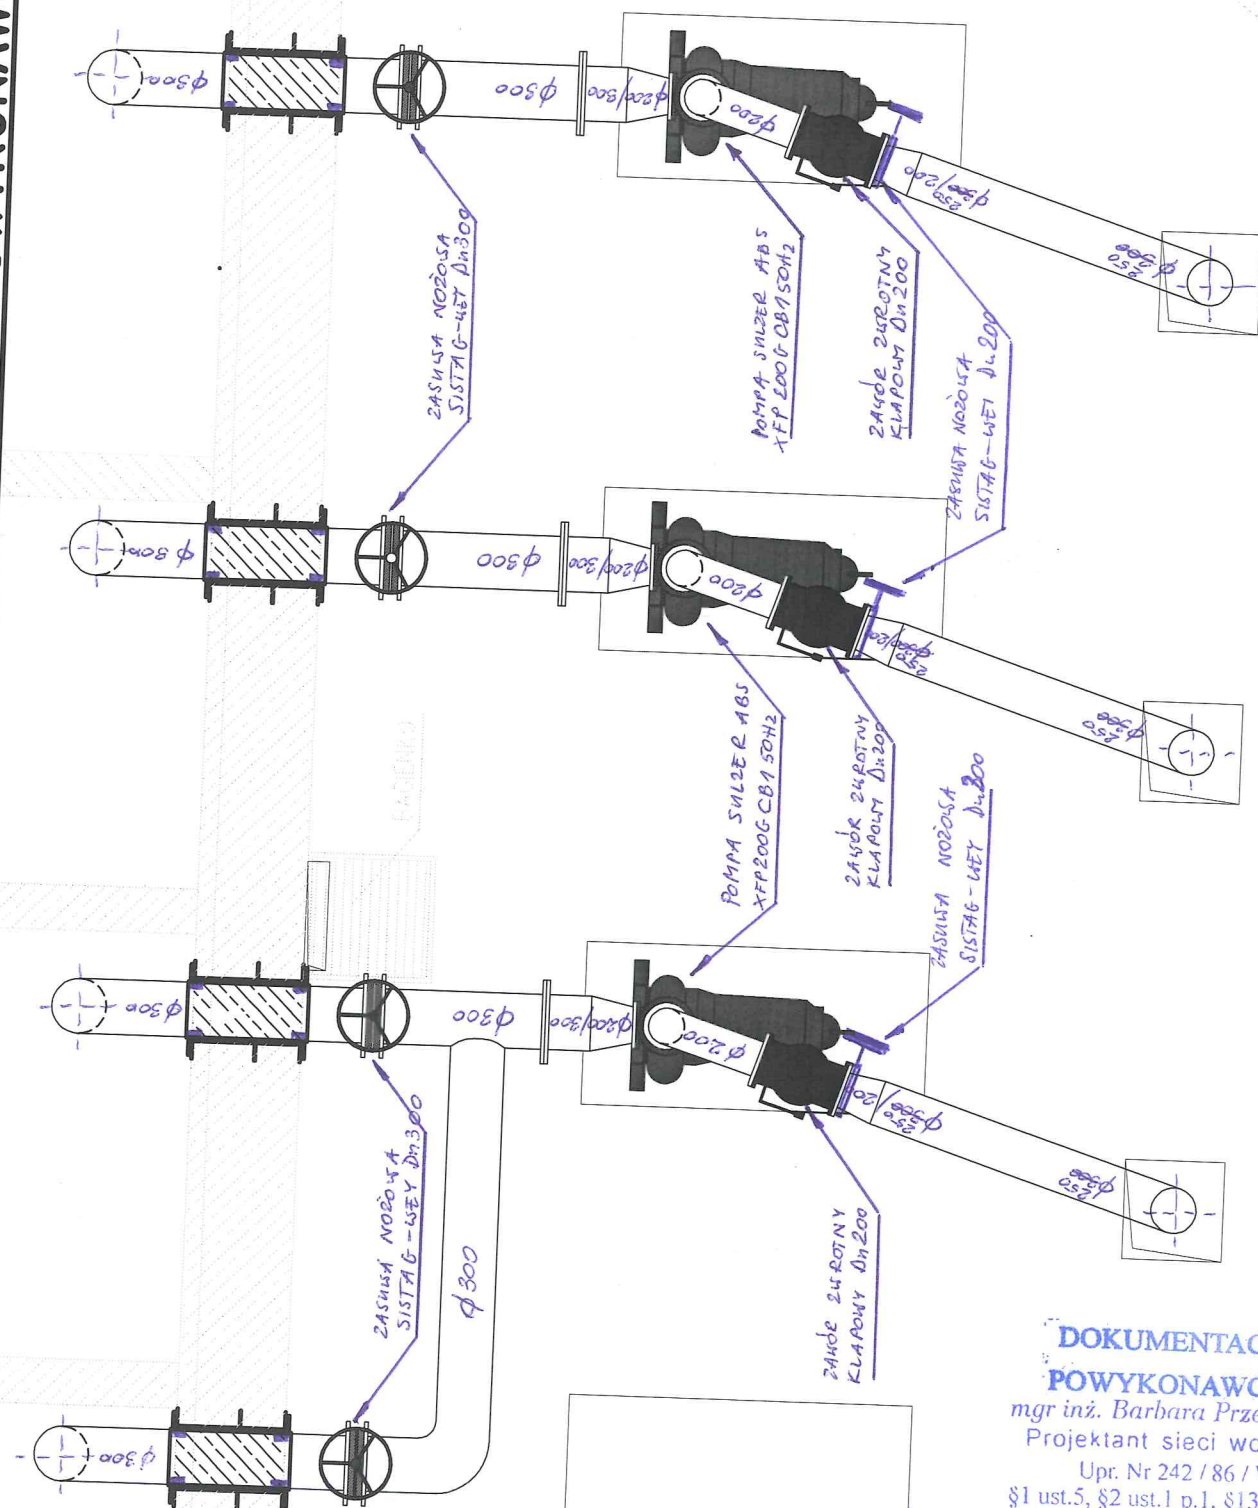


DOKUMENTACJA  
POWYKONAWCZA  
mgr inż. Barbara Przeglasińska  
Projektant sieci wod.-kan.  
Upr. Nr 242 / 86 / WL  
§1 ust.5, §2 ust.1 p.1, §13 ust.1 p.4a

KIEROWNIK BUDOWY  
Piotr Linowiecki  
upr. nr. KUP/0030/OWOK/04

STAŁ KONTROLNĄ  
GATUNEK 1.43.01

**DOKUMENTACJA POWYKONAWCZA**

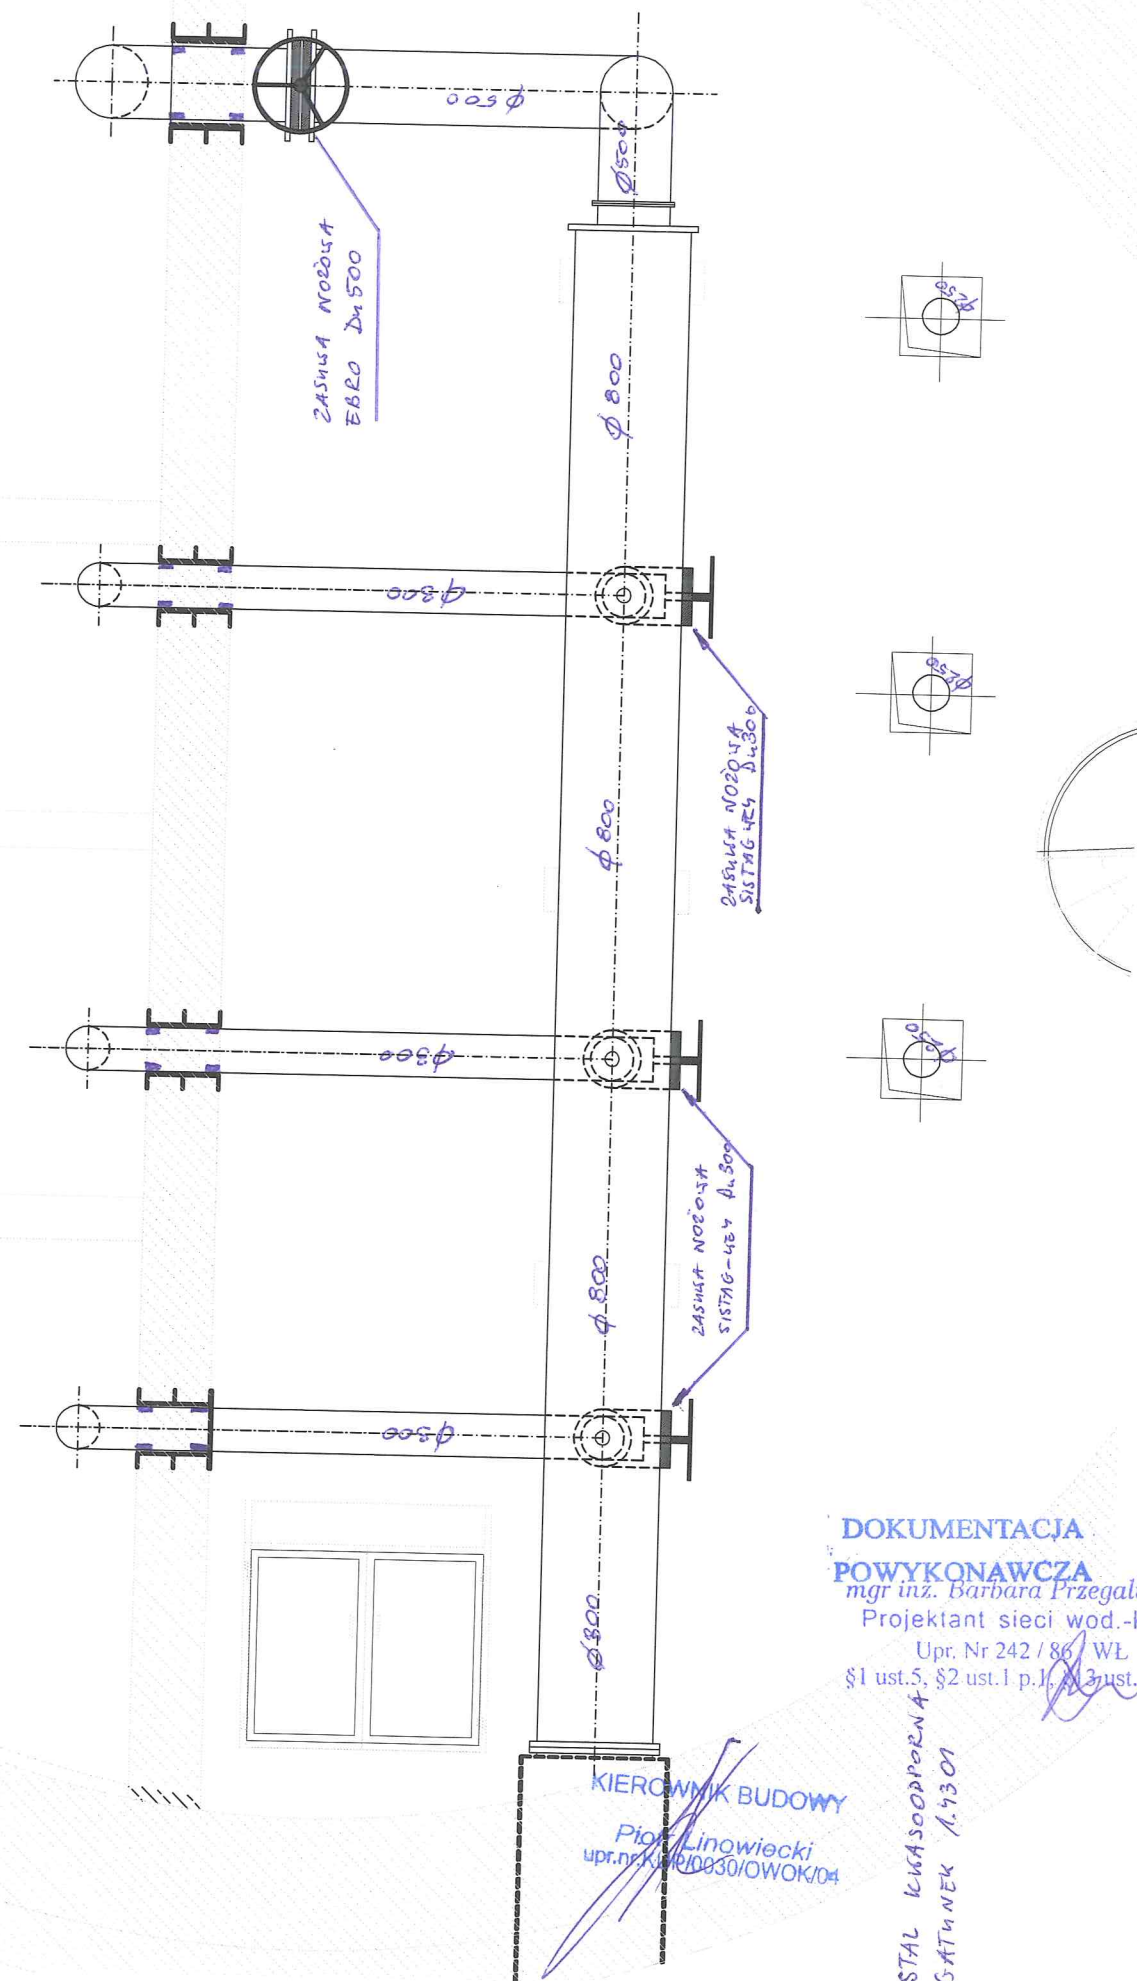

**DOKUMENTACJA**  
**POWYKONAWCZA**  
mgr inż. Barbara Przeglasińska  
Projektant sieci wod.-kan.  
Upr. Nr 242 / 86 WL  
§1 ust.5, §2 ust.1 p.1, §3 ust.1 p.1

STAL KWA SOOPORNA  
GATUNEK 1.4301

KIEROWNIK BUDOWY  
Piotr Linowiecki  
upr.nr.K/10030/OWOK/04


YSU NEK nr 3





DOKUMENTACJA POWYKONAWCZA

- RYSUNEK PODGLĄDOWY

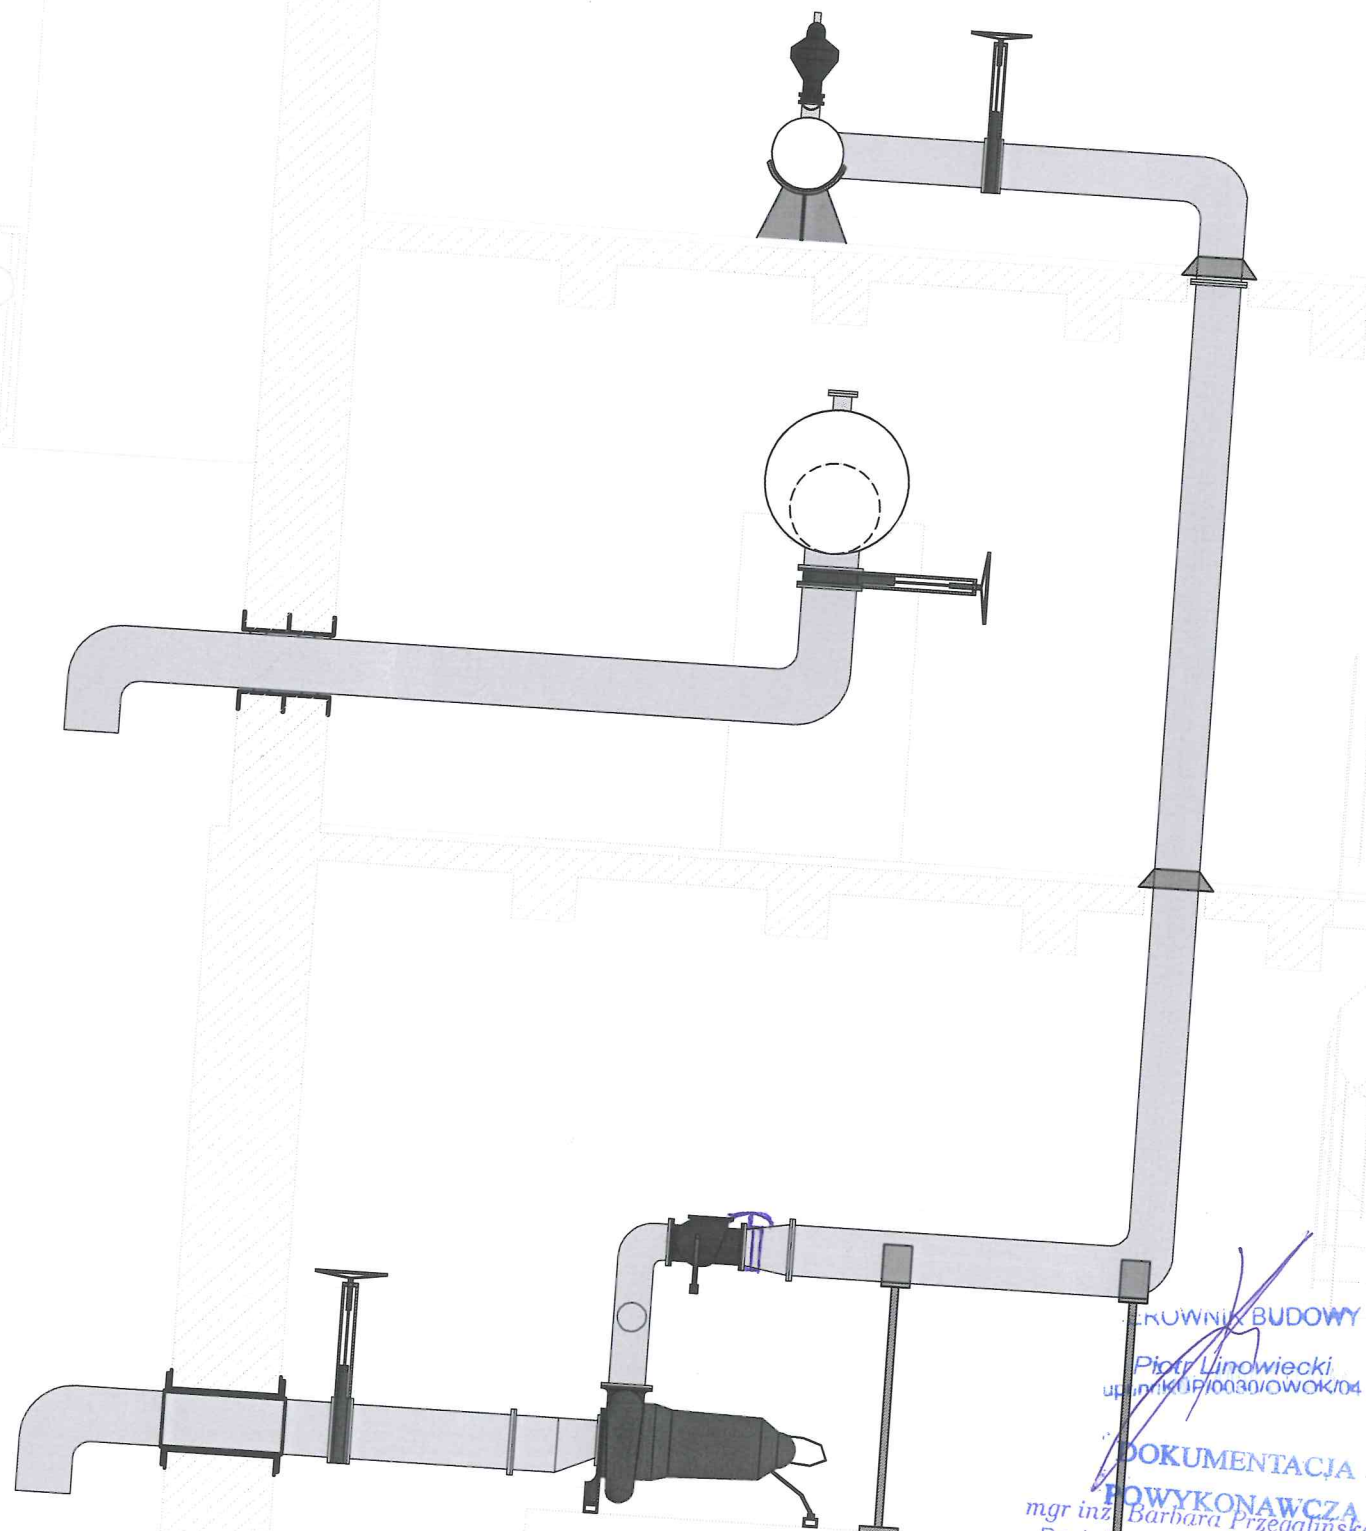


Piotr Linowiecki  
uprnikOP/0030/OWOK/04

**DOKUMENTACJA**

mgr inż. Barbara Przegalinska  
Projektant sieci wod.-kan.  
Utr. Nr 242 / 86 / W  
§1 ust.5, §2 ust.1 p.1, §13 ust.1 p.4a


RYSUNEK nr 4

AL Kwasoodpornt  
Tuner 1.4301





STAROSTWO POWIATOWE  
w Rawie Mazowieckiej  
Parcela Wolności 1  
96 - 200 Rawa Mazowiecka  
- 7 -

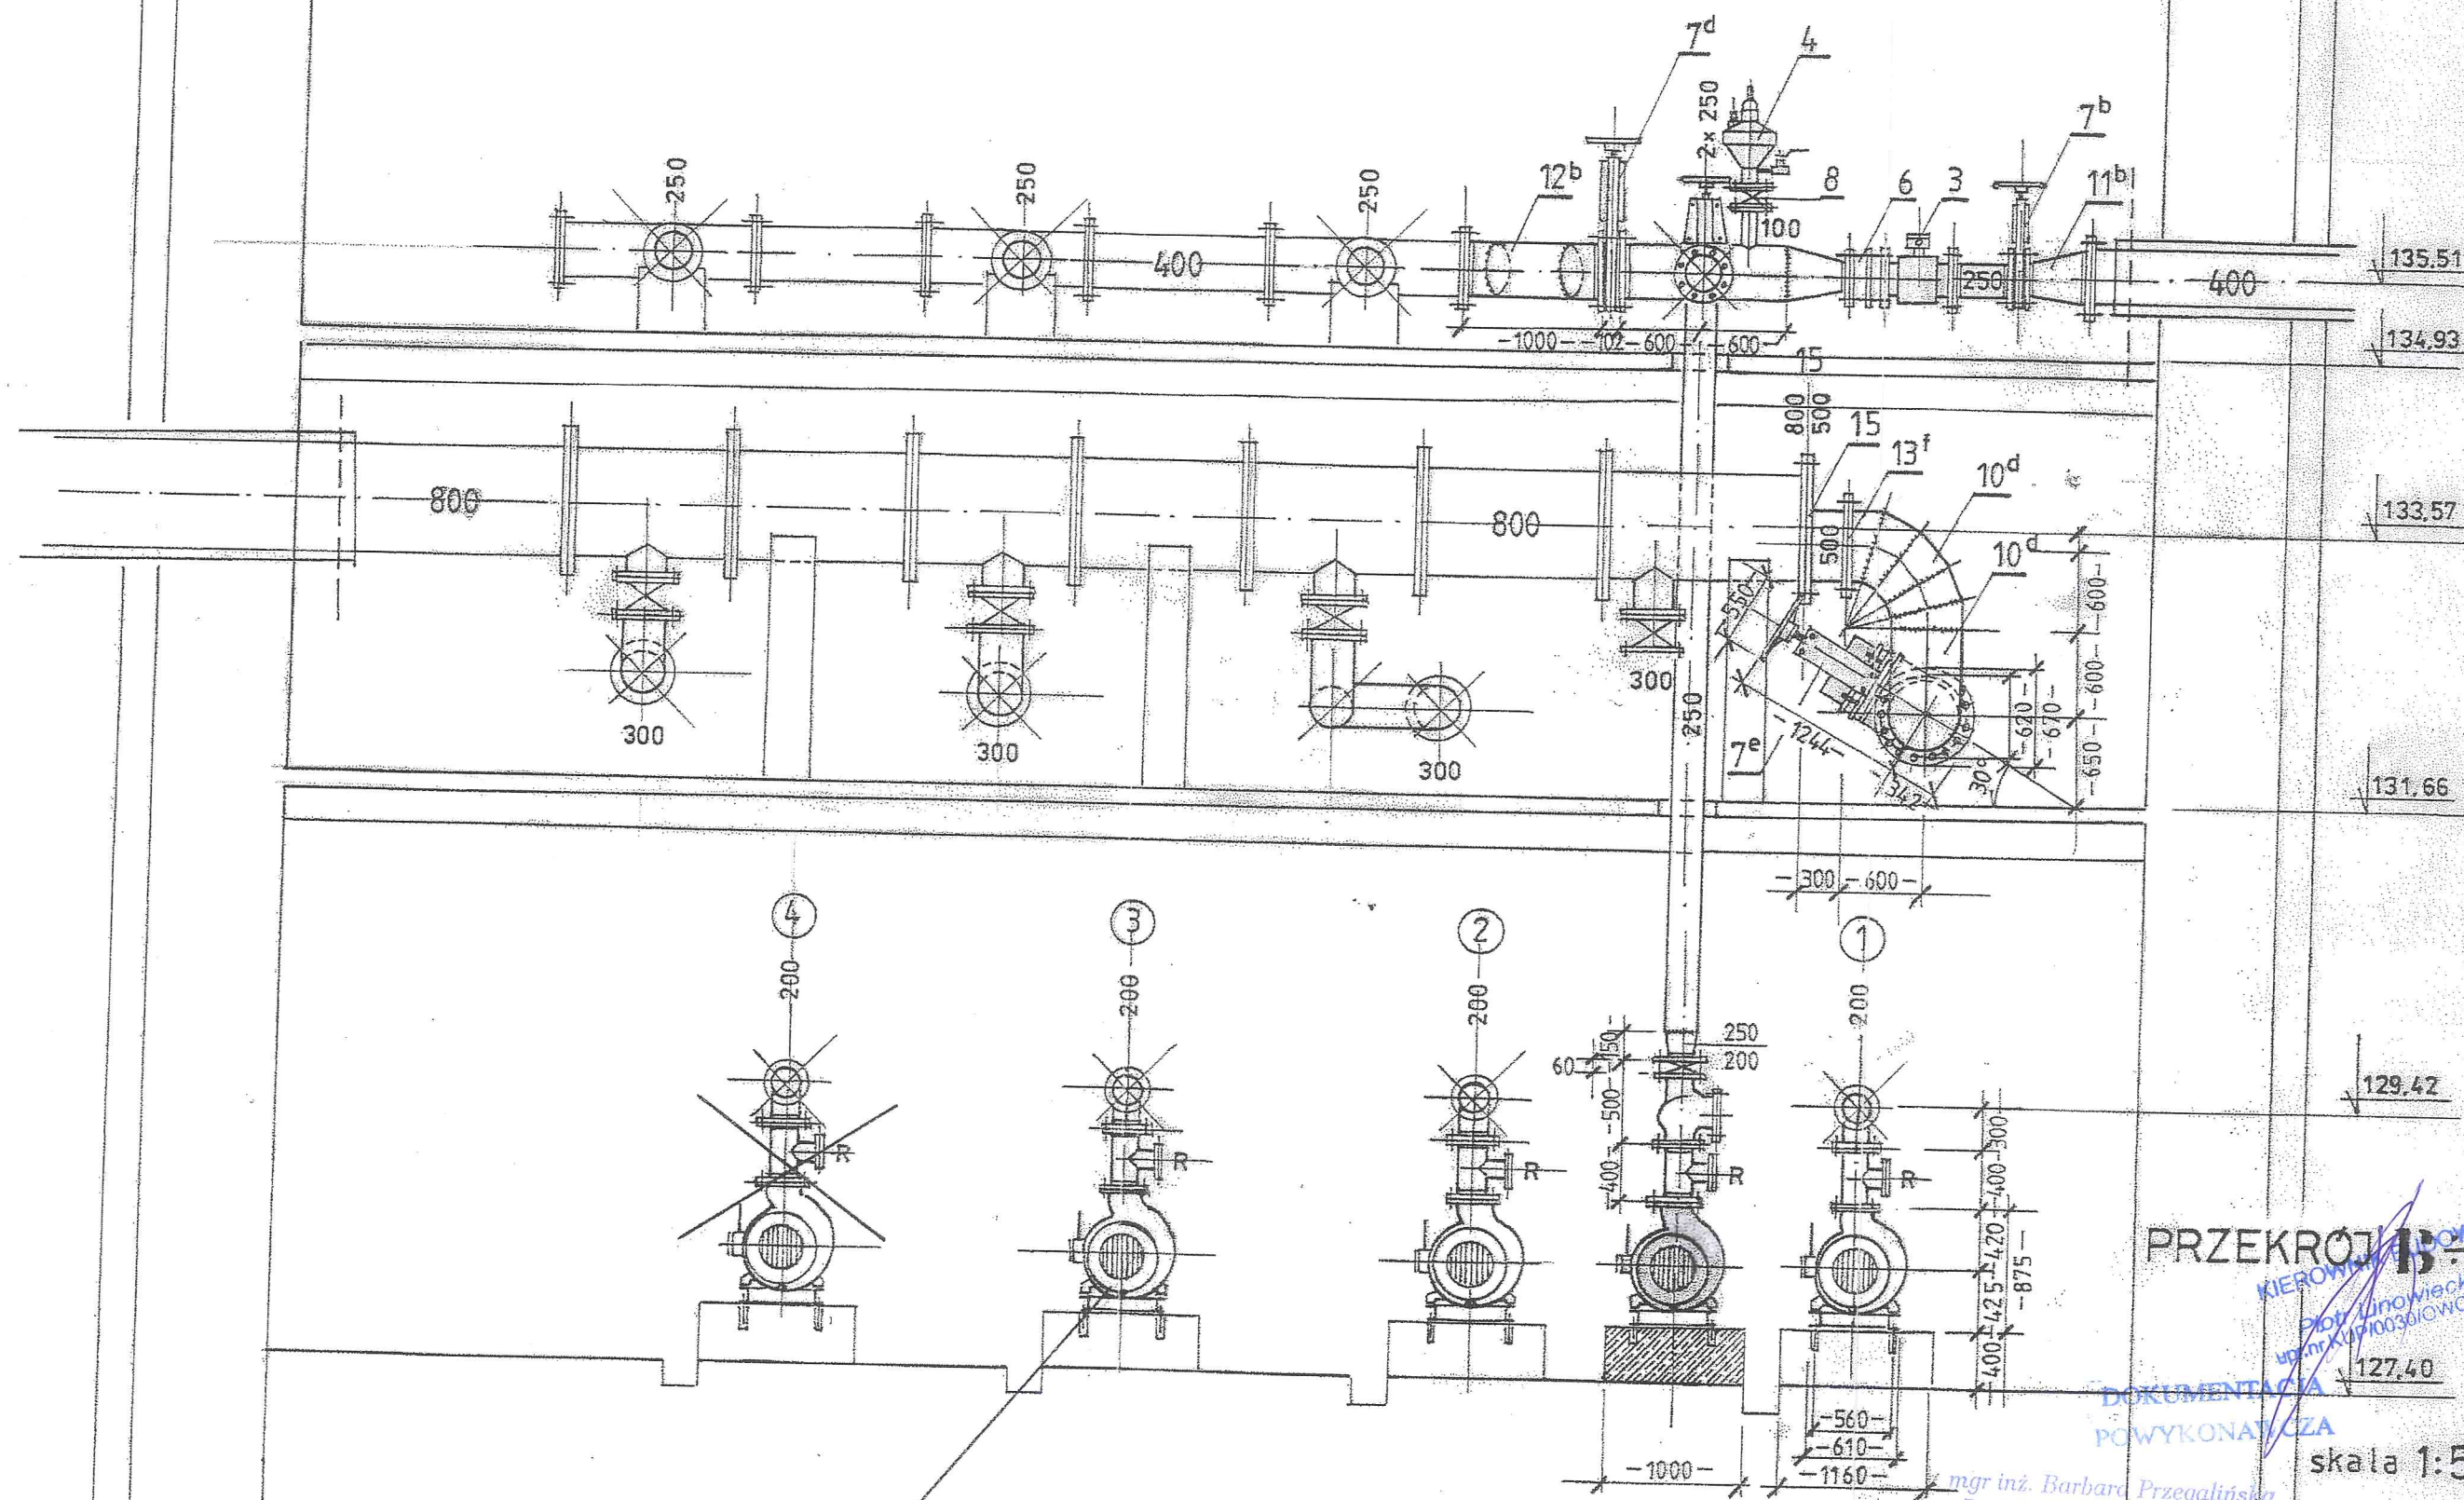

Montaż pomp ABS  
wg rys. 2a

Rys. 2 Modernizacja pompowni ścieków w Rawie Mazowieckiej

PRZĘKROJE B-B


DOKUMENTACJA  
POWYKONAWCZA

skala 1:50

mgr inż. Barbara Przeglasińska  
Projektant sieci wod.-kan.  
Upr. Nr 242/86/WL  
§1 ust. 5, §2 ust. 2 p. 1, §13 ust. 1 p. 4a

Kierownik Robót  
Montażowych  
mgr inż. Tomasz Parada  
upr. Nr 210/92/WL



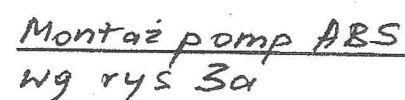

Rys.3 Modernizacja pompowni ścieków w Rawie Mazowieckiej

DOKUMENTACJA  
POWYKONAWCZA

mgr inż. Barbara Przegalinska  
Projektant sieci wod.-kan.  
Upr. Nr 242 / 86 / WL  
§1 ust.5, §2 ust.1 p.1, §13 ust.1 p.4a

KIEROWNIK BUDOWY  
Piotr Linowiecki  
wp.nr.KUH/0030/OWOK/04

skala 1:50

**Kierownik Robót**  
Montażowo-Rozruchowych  
*[Signature]*  
mgr inż. Tomasz Parada  
upr. Nr 210/92/MK



mgr inż. Barbara Przeglasińska  
Projektant sieci wod.-kan.  
Upr. Nr 242 / 86 / WI  
§1 ust.5, §2 ust.1 p.1, §1 p.1 p.4a


KIEROWNIK BUDOWY

Piotr Linowiecki  
PR.DR.KUP/0030/OWOK

Kierownik Robót  
Montażowo-Rozruchowych  
mgr inż. Tomasz Parada  
upr. Nr 210/92/WL

Rys. 4 Modernizacja pompowni ścieków w Rawie Mazowieckiej



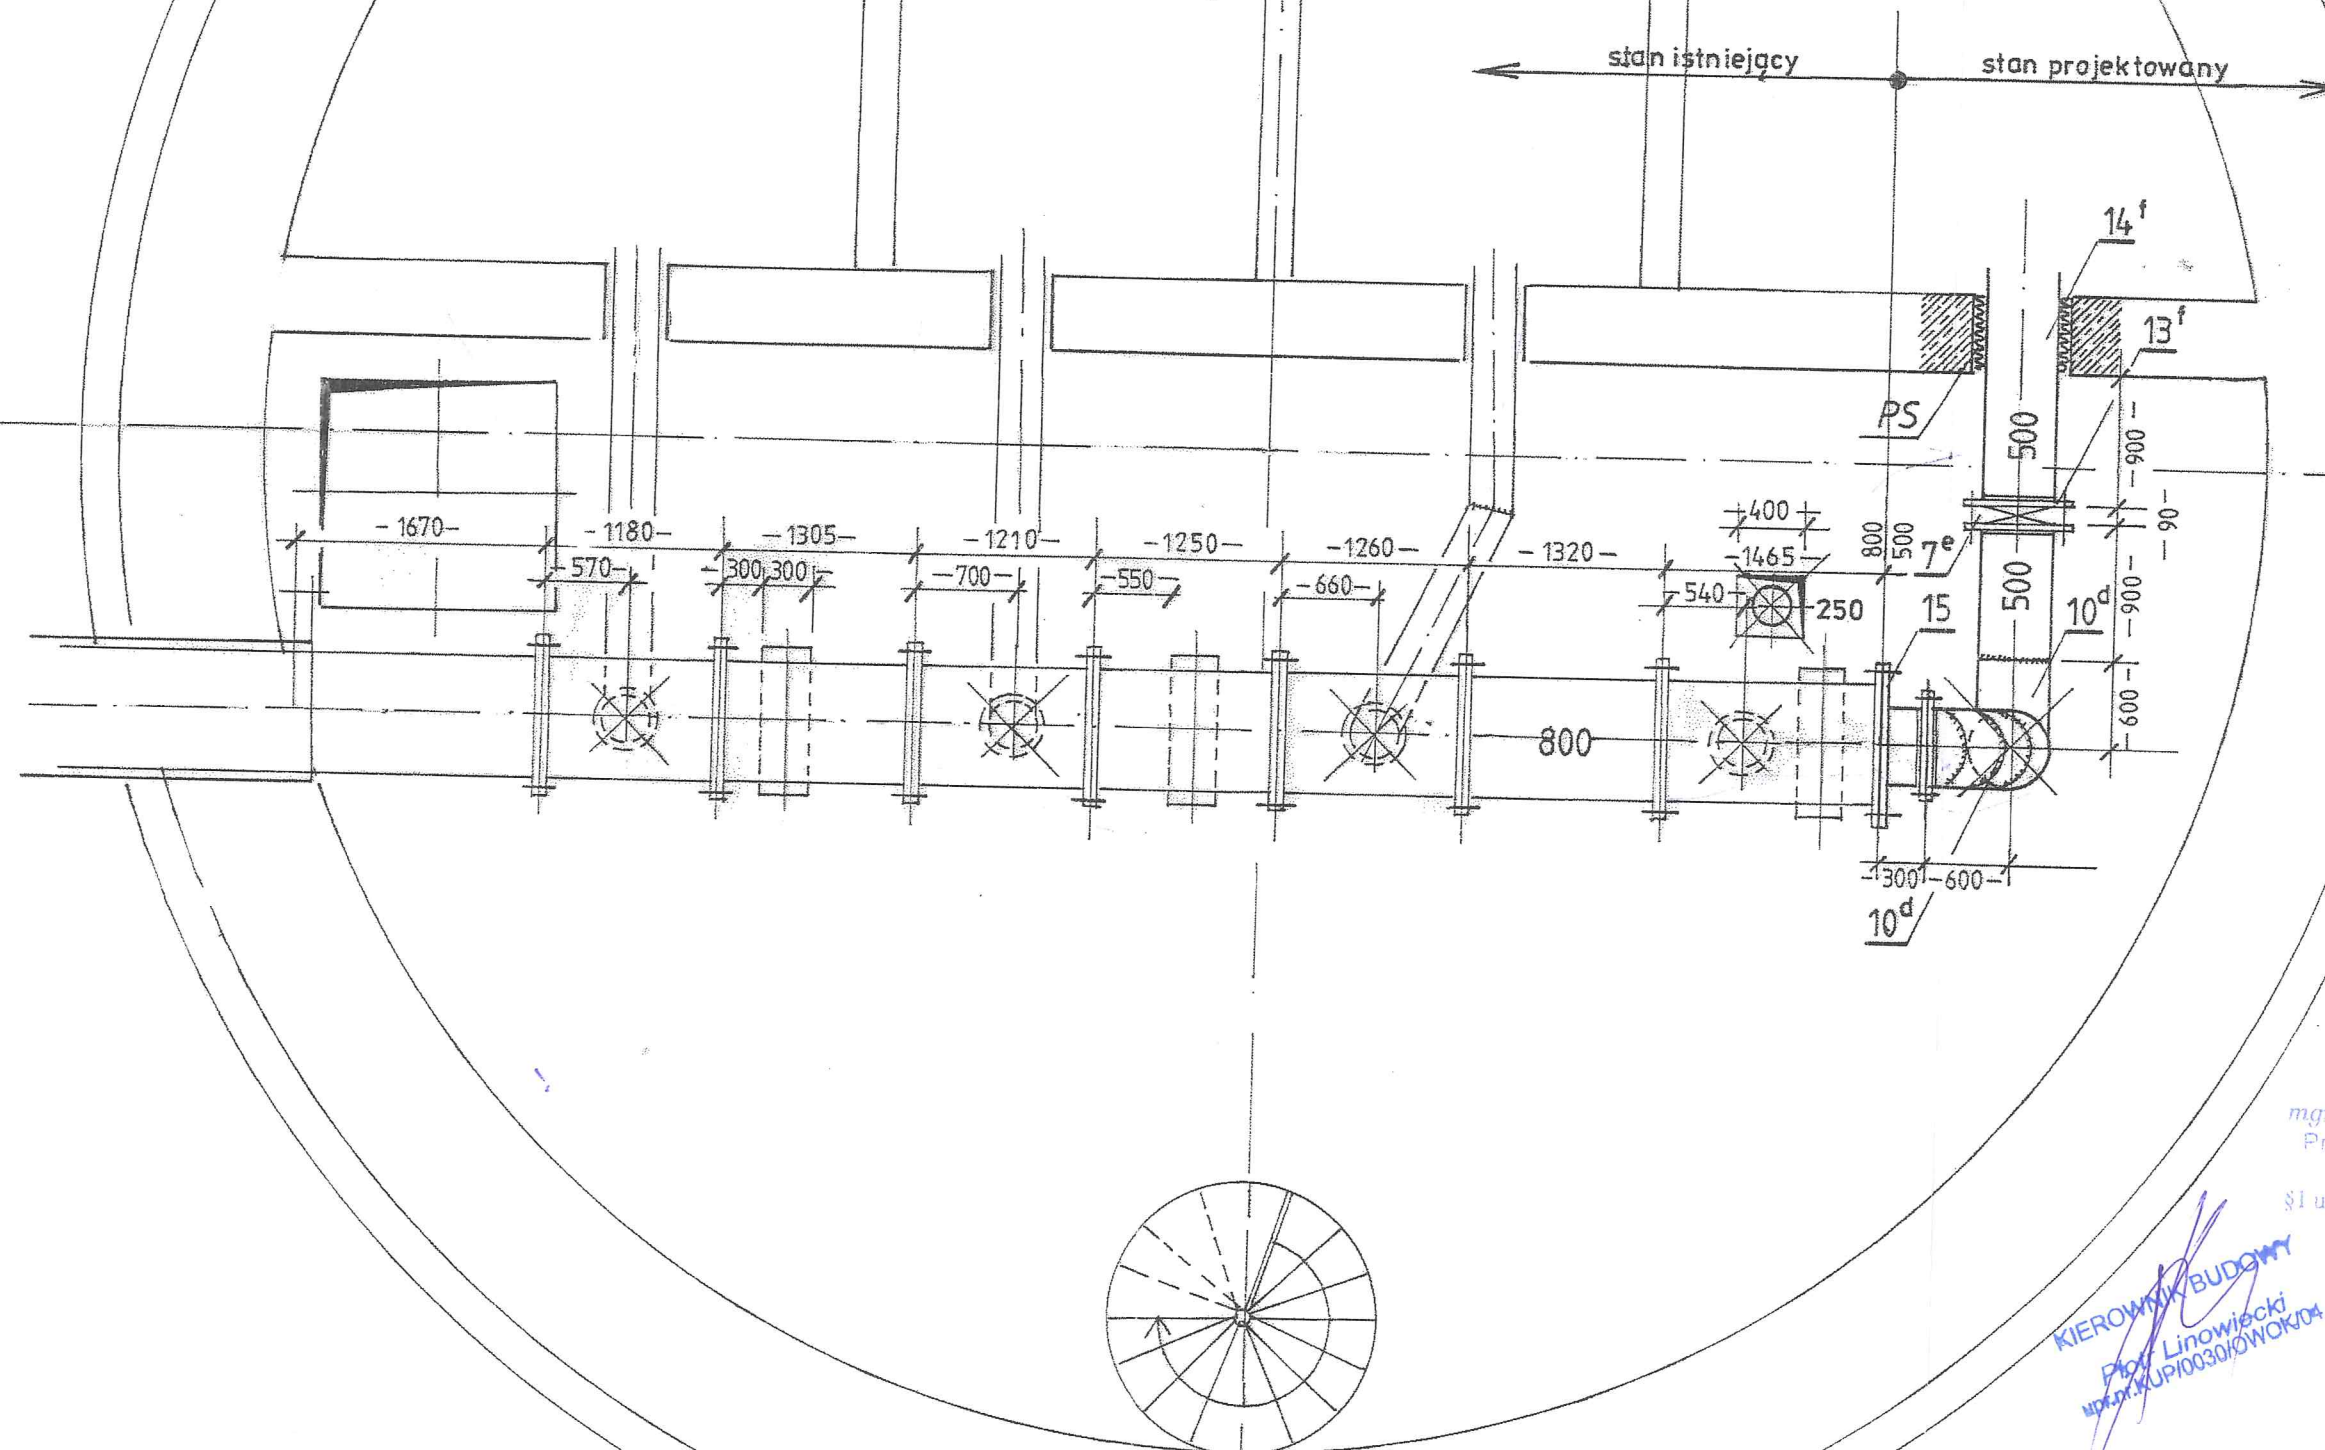

DOKUMENTACJA  
POWYKONAWCZA




mgr inż. Barbara Przeglasińska  
Projektant sieci wod.-kan.  
Upr. Nr 242 / 86 / WL  
§1 ust.5, §2 ust.1 p.1, §3 ust.1 p.4a

skala 1:50

KIEROWNIK BUDOWY  
Piotr Linowiecki  
upr. Nr 1003010/WOK/04

Rys.5 Modernizacja pompowni ścieków w Rawie Mazowieckiej

Kierownik Robót  
Montażowo-Rozruchowych  
mgr inż. Tomasz Parada  
upr. Nr 210192/WL

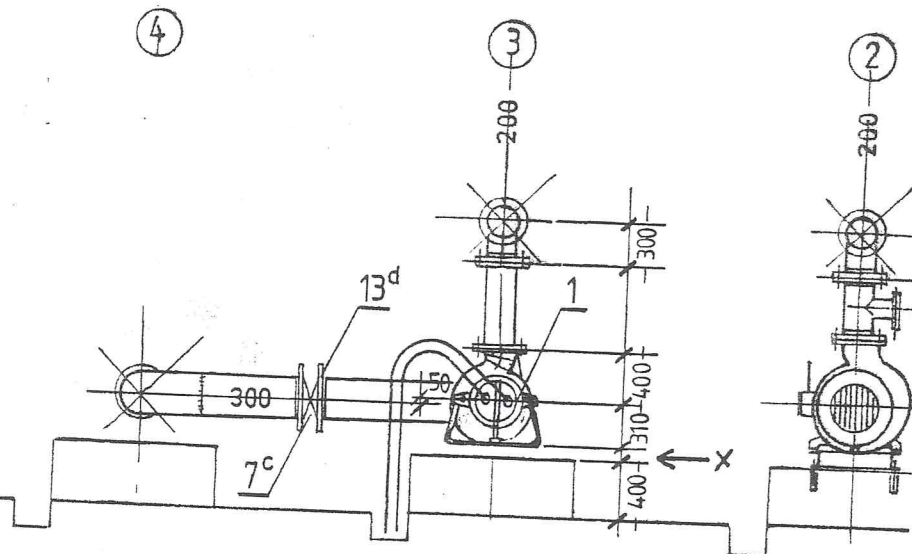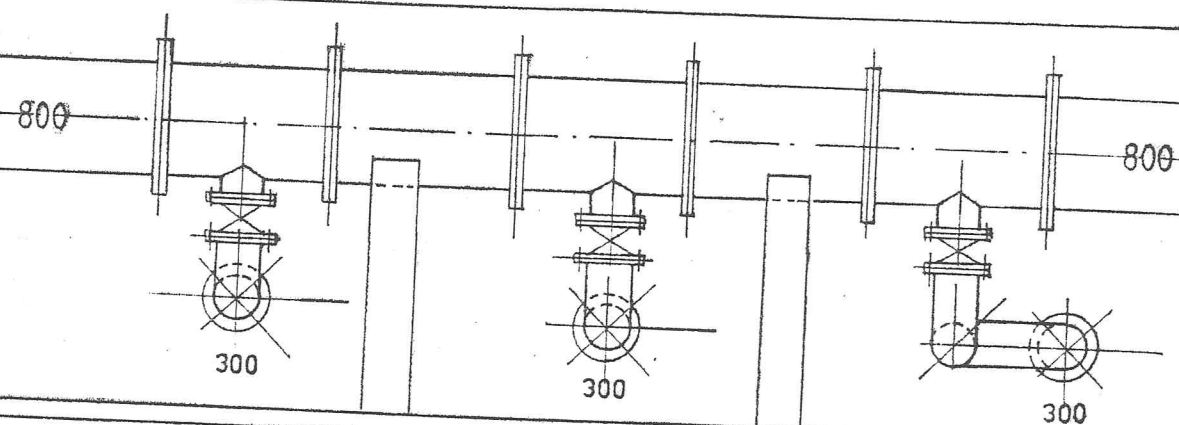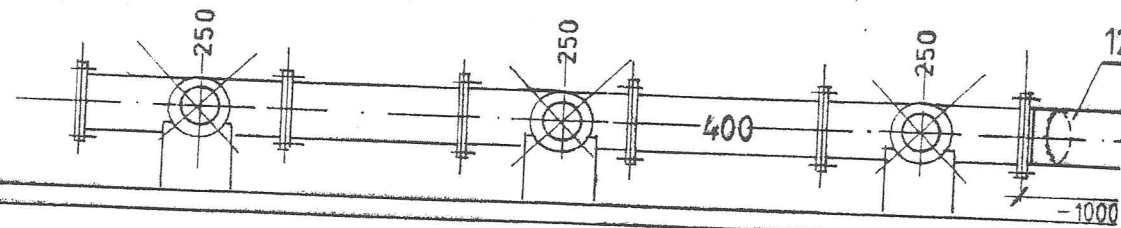

skala 1:50

Kierownik Robót  
Montażowo-Rozruchowych  
mgr inż. Tomasz Parada  
upr. Nr 210/92/WŁ

DOKUMENTACJA  
POWYKONAWCZA

Montaż pomp ABS


Rys. 2a

mgr inż. Barbara Przeglasińska  
Projektant sieci wod.-kan.  
Upr. Nr 242 / 86 / WL  
§1 ust.5, §2 ust.1 p.13 ust.1 p.4a

KIEROWNIK BUDOWY  
mgr inż. Piotr Unowiecki  
upr. Nr KUP/003010/WŁK/04



STAROSTWO POWIATOWE  
w Rawie Mazowieckiej  
Plac Wolności 1  
96 - 200 Rawa Mazowiecka

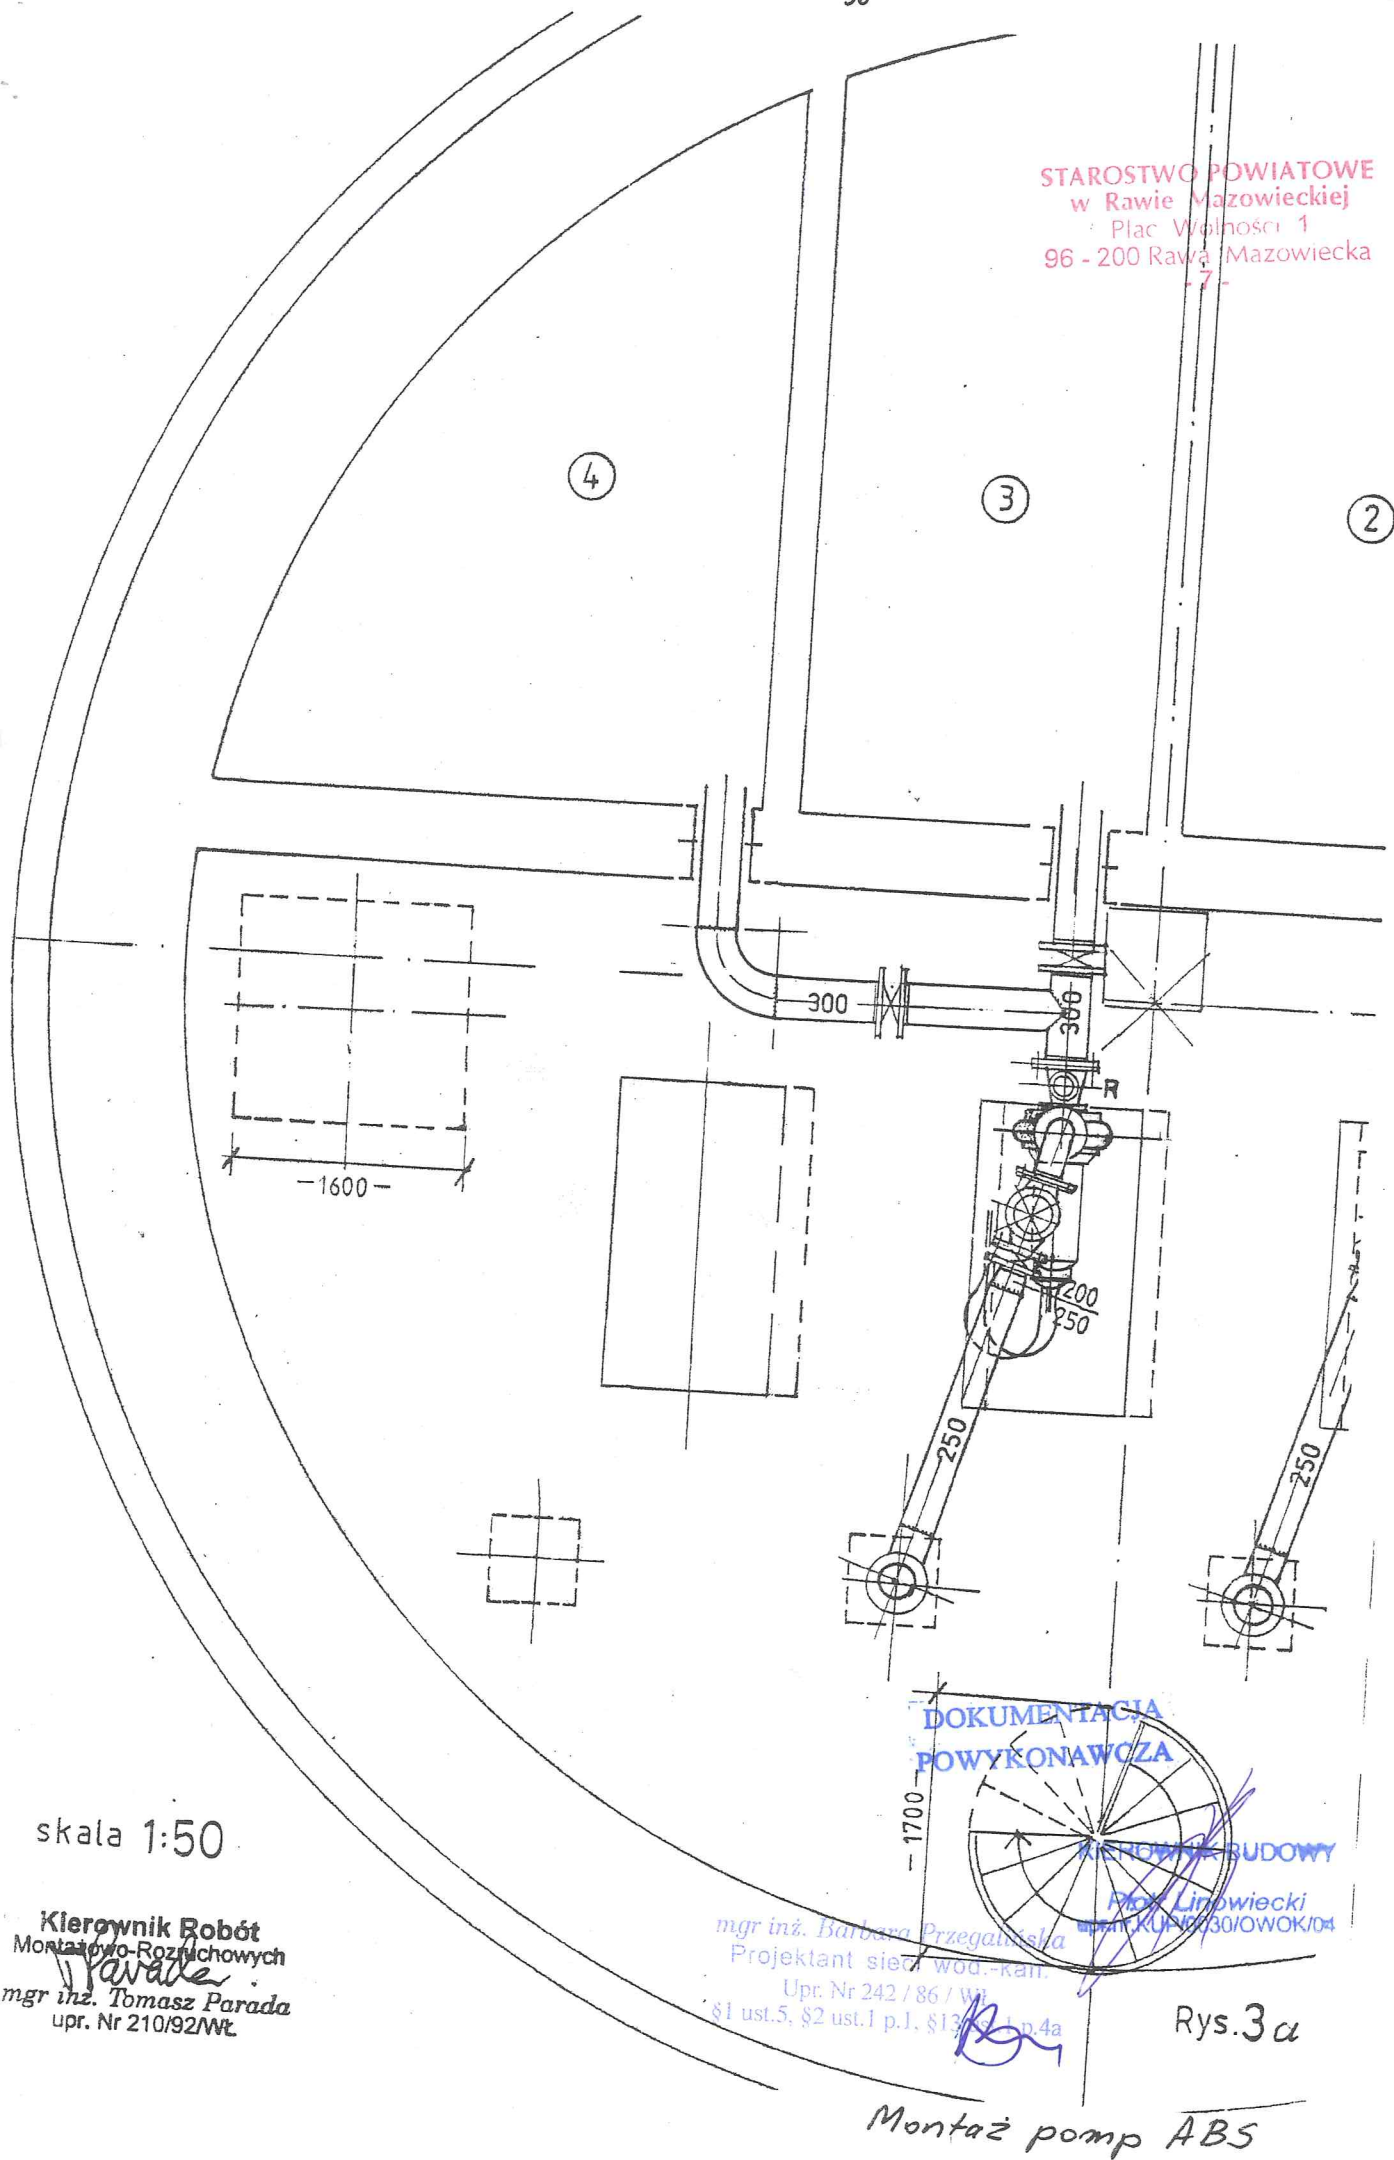

DOKUMENTACJA  
POWYKONAWCZA

upr. Nr 230/OWOK/04

mgr inż. Barbara Przegalińska  
Projektant sieć wod.-kan.  
Upr. Nr 242/86/Wł  
§1 ust.5, §2 ust.1 p.1, §13 ust.1 p.4a

Rys. 3a

Montaż pomp ABS

skala 1:50

Kierownik Robót  
mgr inż. Tomasz Parada  
upr. Nr 210/92/Wł