


STAROSTWO POWIATOWE
w Rawie Mazowieckiej
Plac Wolności 1
96 - 200 Rawa Mazowiecka
- 7 -

mgr inż. Danuta Kozłowiec
upr. w zastępstwie
kadm.
rozp. MGIOT
20.02.1975 r.

DOKUMENTACJA
POWYKONAWCZA

mgr inż. Sławomir Olszewski
upr. inż. KUP/0030/OWOK/04
KIEROWNIK BUDOWY
mgr inż. Sławomir Olszewski
projektowe 275/86/WŁ
L.O.D./IS/0211/02

Nazwa opracowania:	Przebudowa przepompowni głównej PS-1 (G) w Rawie Mazowieckiej przy ul. Jerozolimskiej	branża:	sanit.	faza:	projekt
Opracował:	mgr inż. Sławomir Olszewski	Nr uprawnień:	275/86/WŁ	Podpis:	
Przekrój 1-1	POZIOM - 3, INST. WENTYLACJI MECH.	Skala:	1:50	Data:	03.2012
Nr rysunku:	6	Nr rysunku:	16		

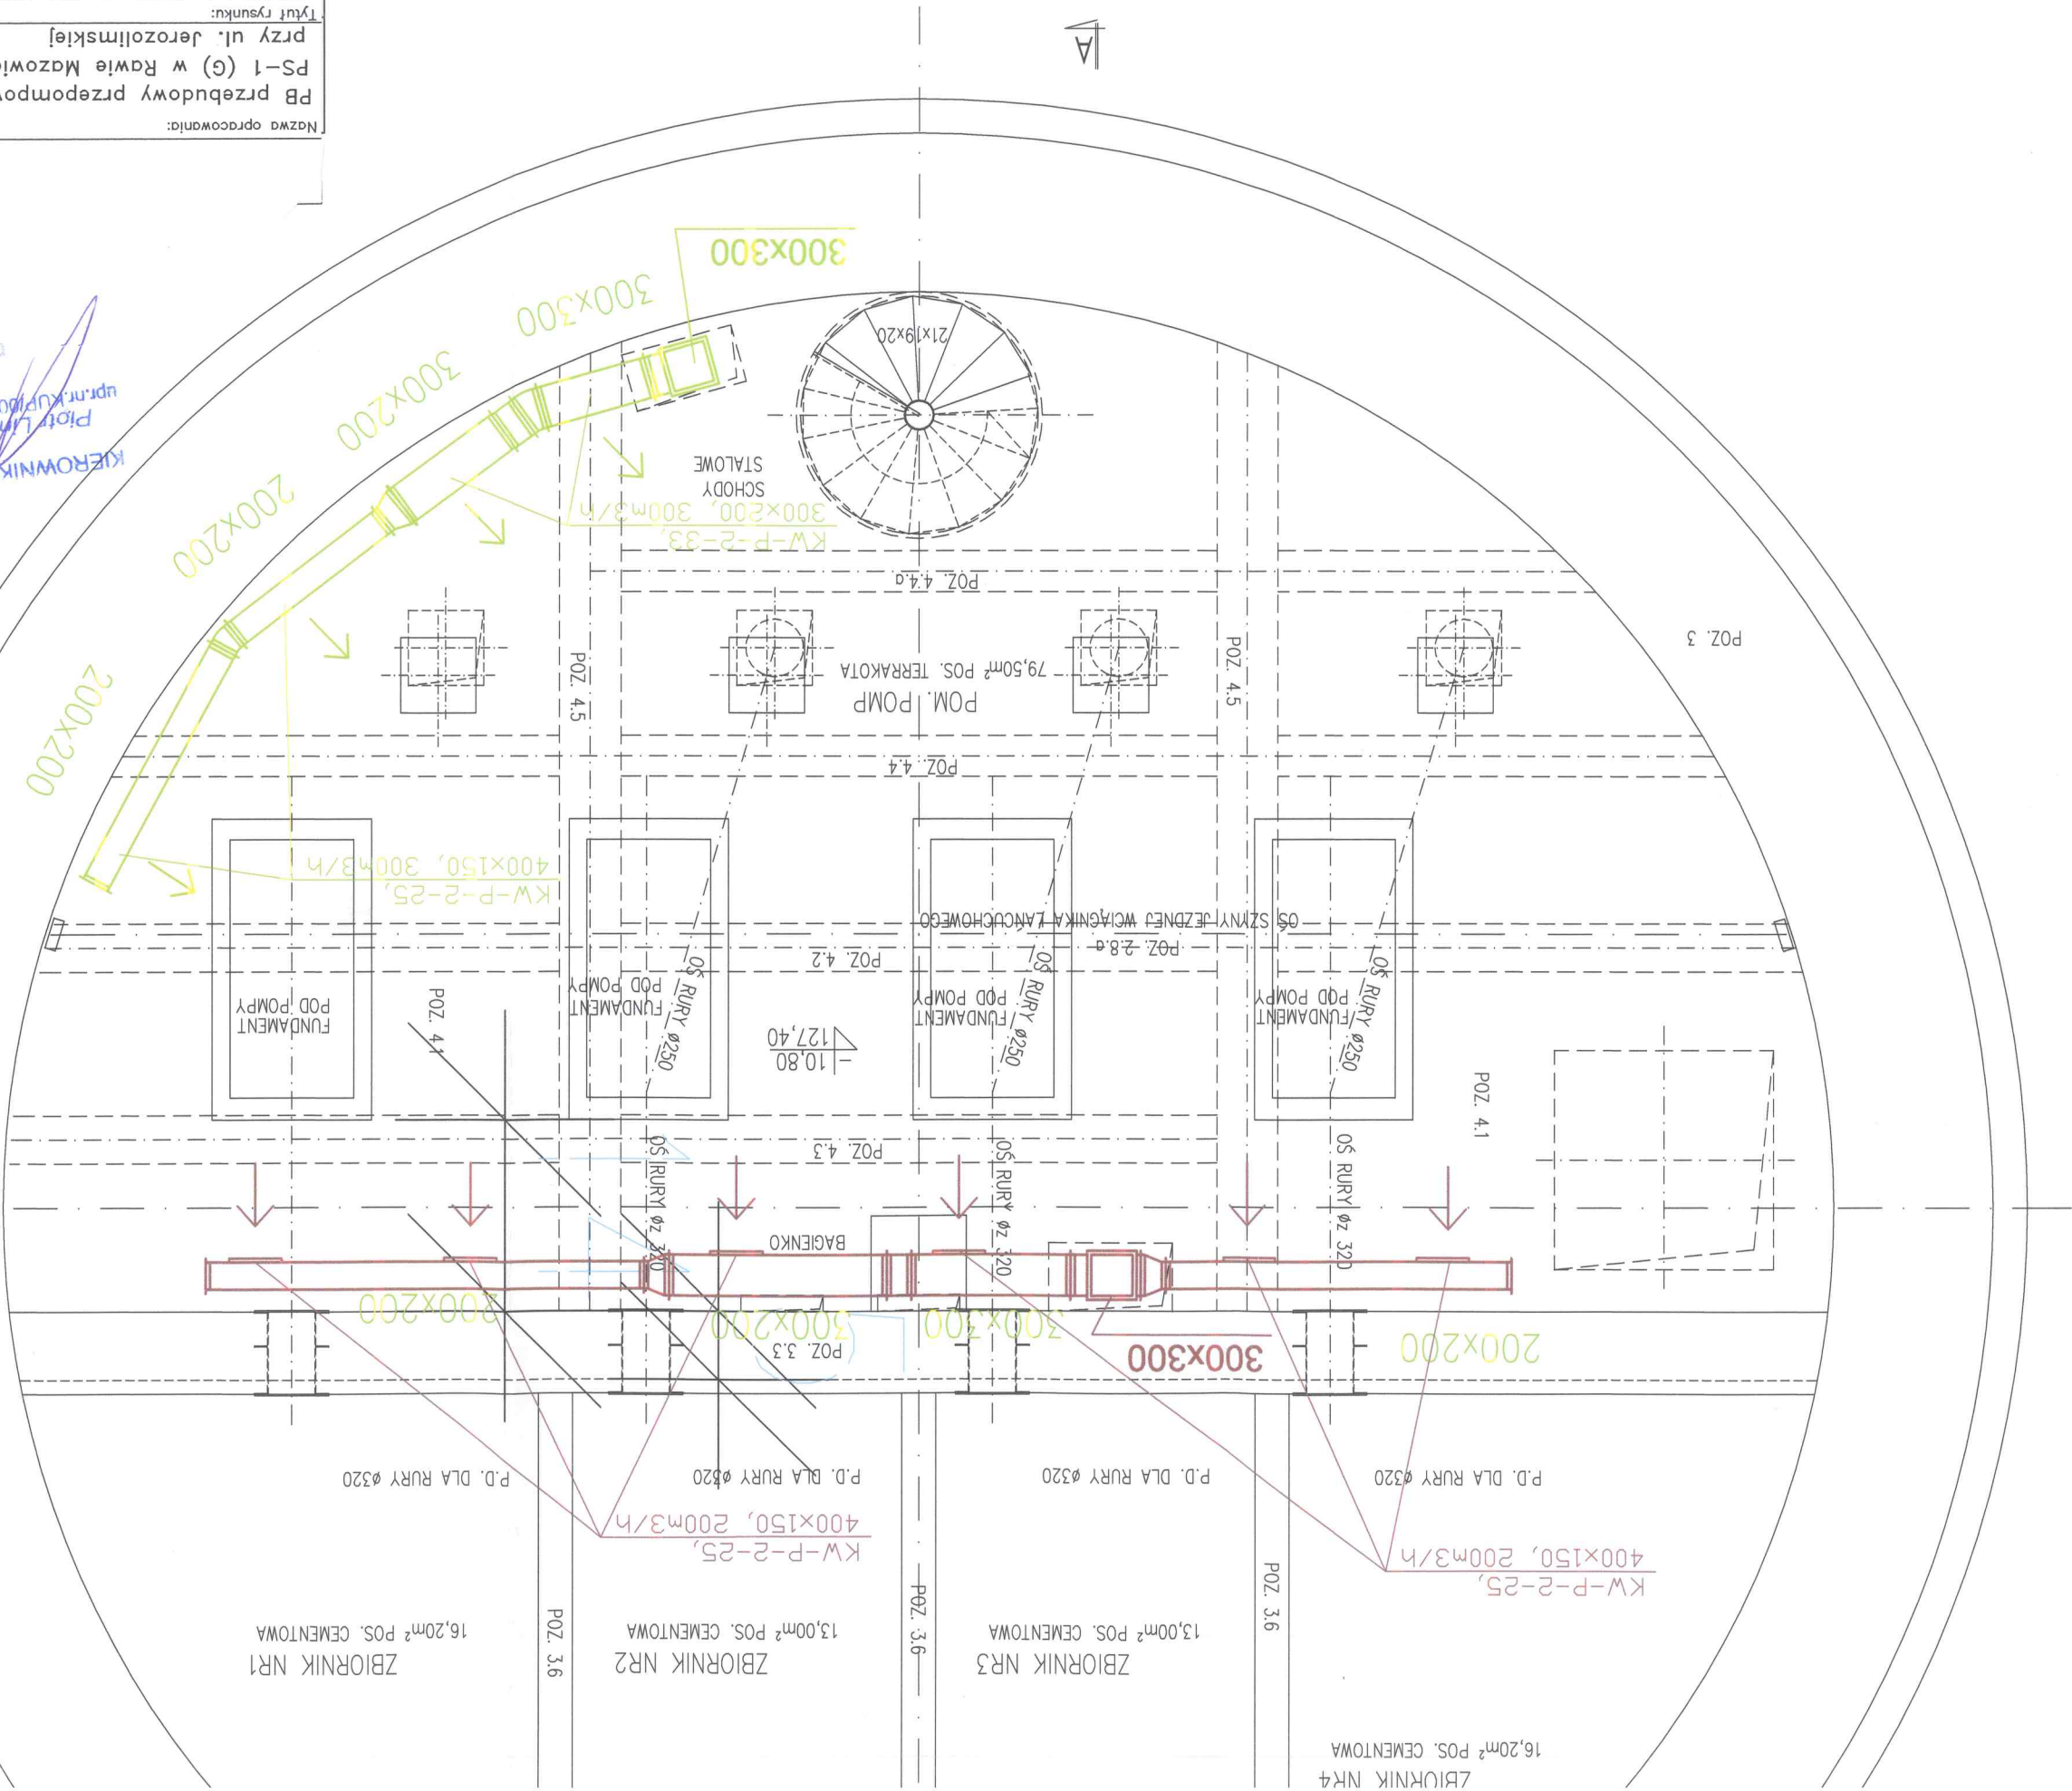

1A