

Niniejsza mapa nie wymaga uwierzytelnienia bądź opatrzenia klauzulami starostwa zgodnie ze wspólnym stanowiskiem: Głównego Geodety Kraju oraz Głównego Urzędu Nadzoru Budowlanego (pismo: DPR.022.323.2016 z dnia 06-04-2016)

FRAGMENT MAPY ZASADNICZEJ 1:500
z inwentaryzacją powykonawczą obiektów budowlanych.
województwo łódzkie

powiat rawski
jedn. ewid.: 101301_1 Miasto Rawa Mazowiecka
obręb 101301_1.0004 NR4
dz. 323, 444/5, 444/3, 444/4, 445/10, 445/11,
445/12, 444/6, 445/9

nr zgłoszenia GG.II.6640.1293.2018
arkusz nr 7.163.14.18.2.2

państwowy układ współrzędnych 2000
poziom odniesienia Kronsztadt 60

OBIEKT NINIEJSZY:
PRZEBUDOWA PRZYŁĄCZA WODOCIĄGOWEGO I DESZCZOWEGO WRAZ
Z INSTALACJĄ WEWNĘTRZNĄ WODOCIĄGOWĄ, SANITARNĄ I DESZCZOWĄ
NA TERENIE TARGOWISKA MIEJSKIEGO PRZY UL. MICKIEWICZA W RAWIE
MAZOWIECKIEJ - USYTUOWANO ZGODNIE Z PROJEKTEM
ZAŁOŻENIA DZIAŁKI STANOWIĄCYM ZAŁĄCZNIK
DO ZGŁOSZENIA BUDOWY NR L.dz. 850 z dnia 19.03.2018 r.

INWENTARYZACJĘ OBIEKTU WYKONANO: 07.12.2018 r.

NINIEJSZA MAPA NIE MOŻE SŁUŻYĆ DO CELÓW PROJEKTOWYCH




96-230 Biała Rawska ul. Mickiewicza 28m26
NIP 835-141-50-73, REGON 750730491
TEL. 607-437-829, 507-109-024

mgr inż. Tadeusz Kozłowski

Biała Rawska 28.12.2018 r.

GEODETA DYPLOMOWANY
NR UPR. 15799

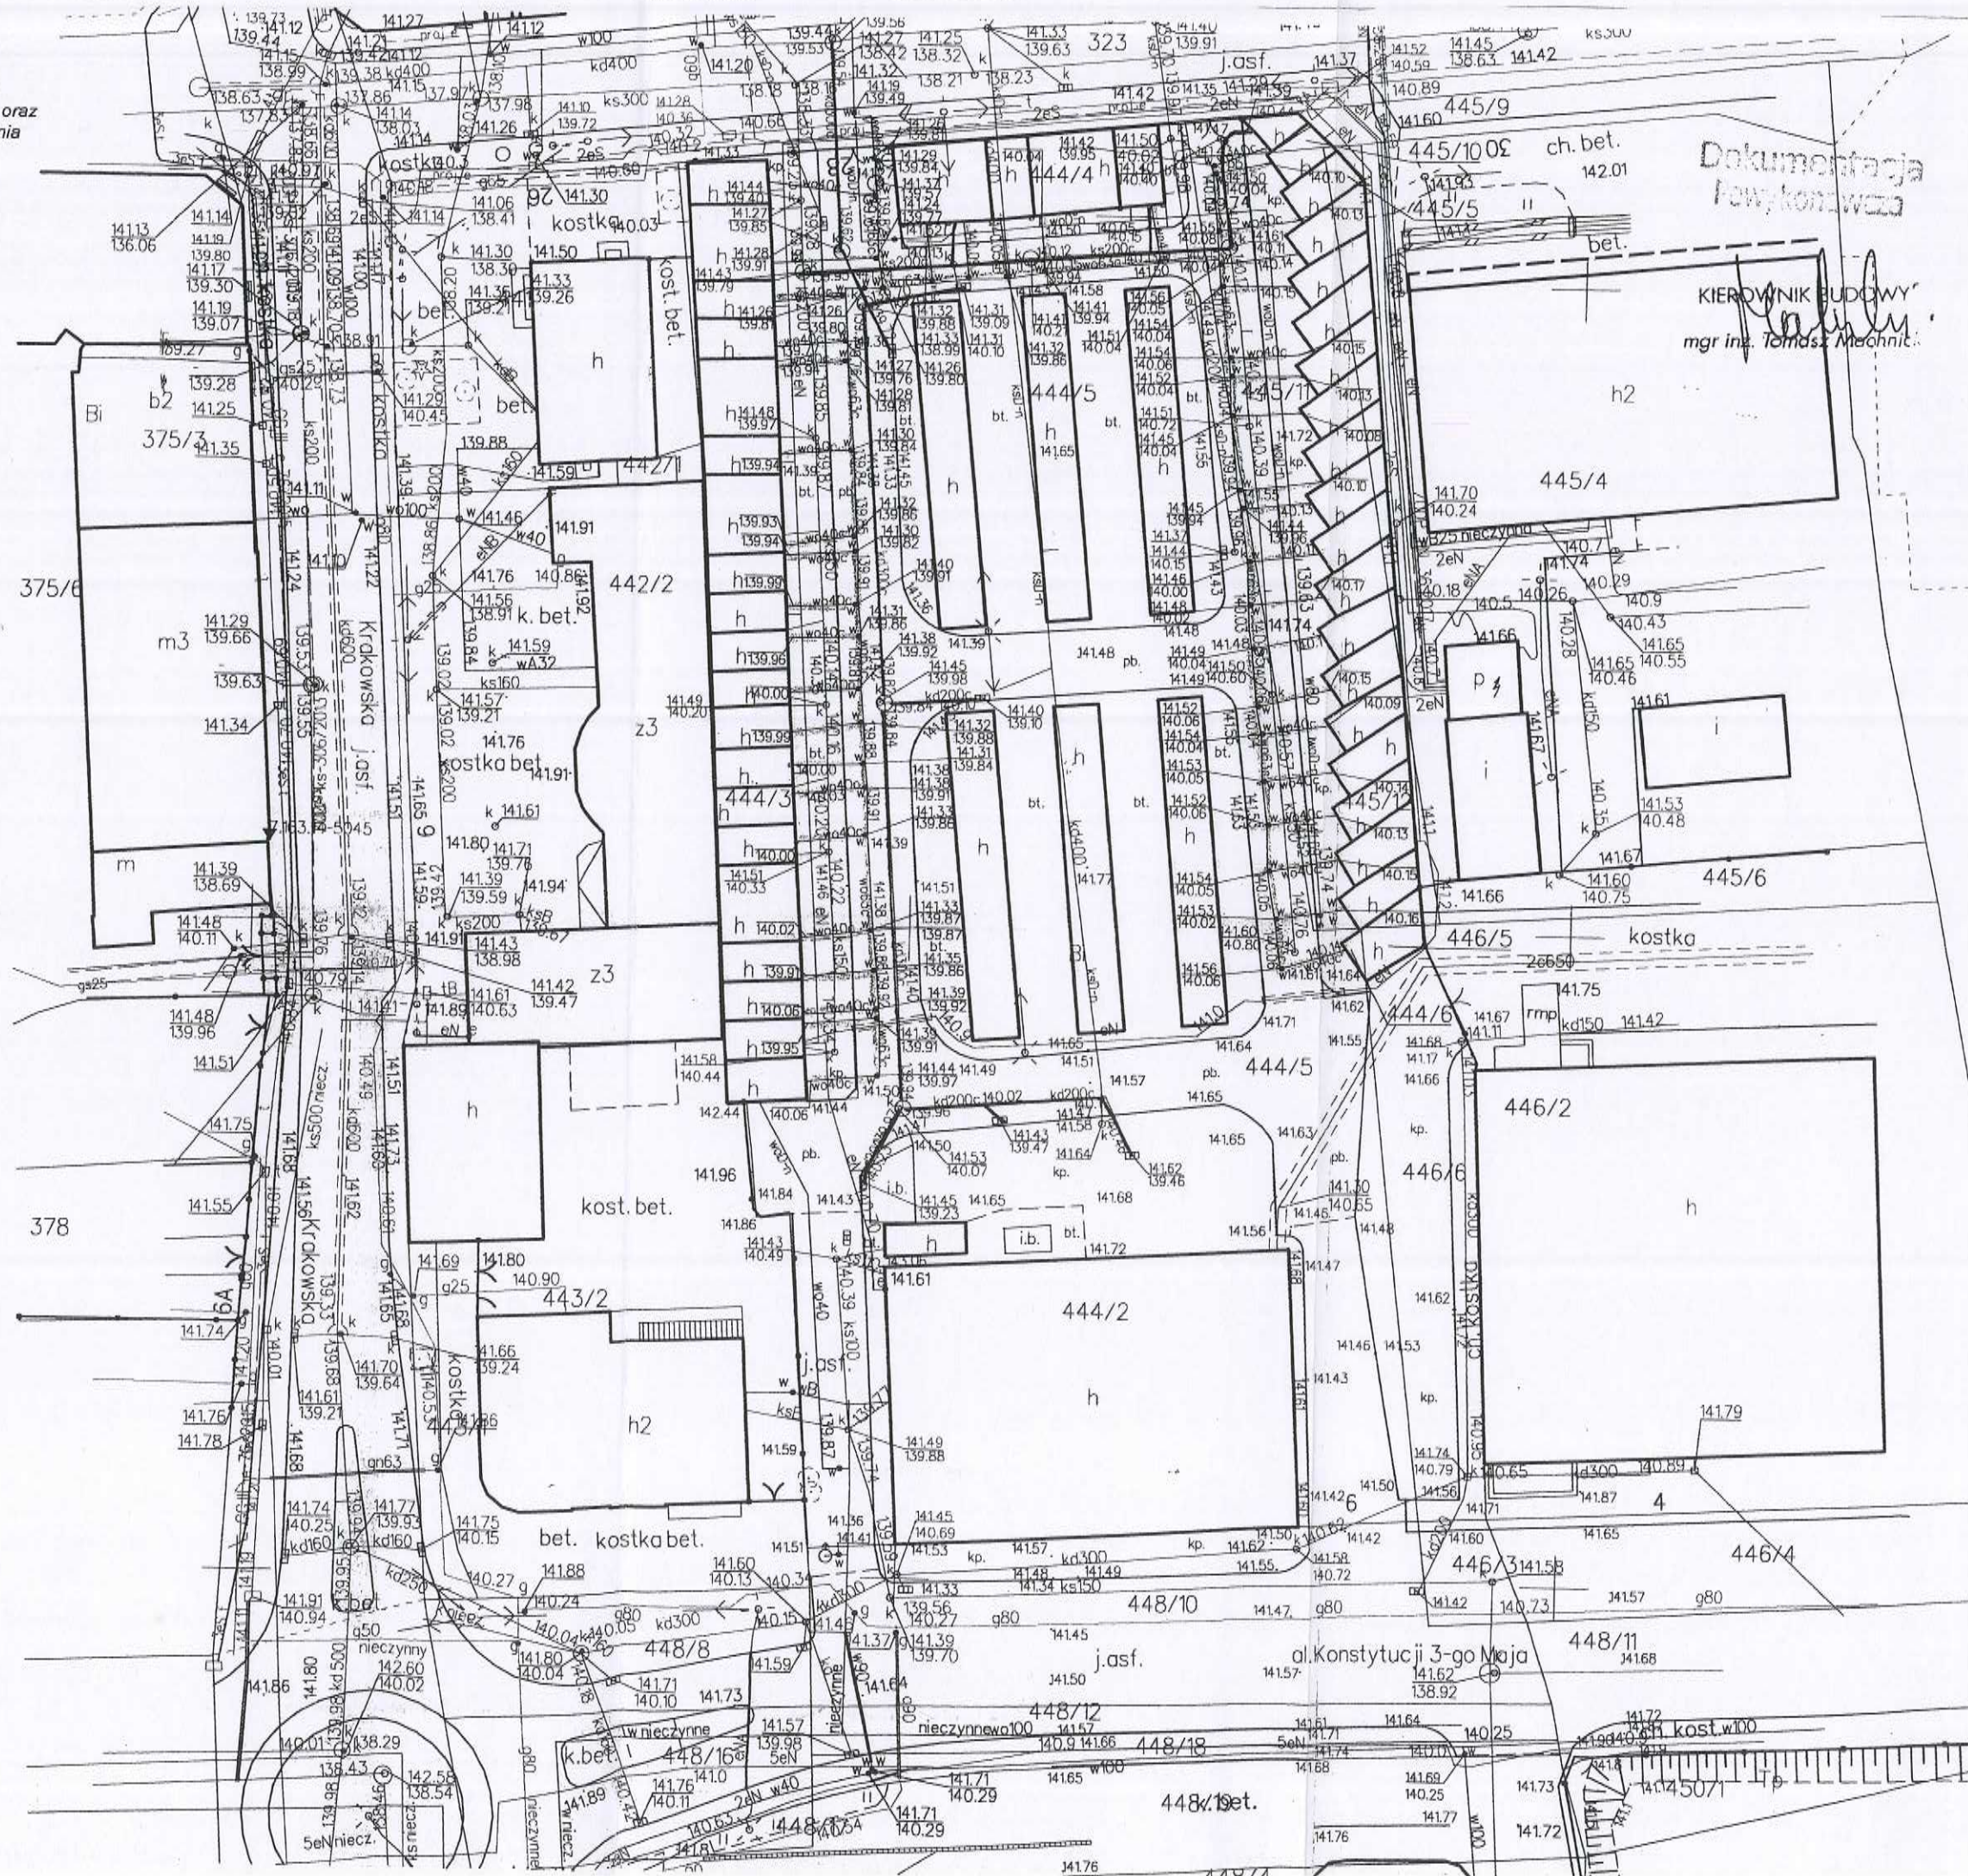

Dokumentacja
Powykonawcza

KIEROWNIK BUDOWY
mgr inż. Tomasz Machnik